


Zakład Usług Geodezyjnych
"GeoStaw"
mgr inż. Sławomir Hojfer
tel. 0-23 909 25 19, NIP 571-650-33-11

Obwód: Howo – Osada
Gmina: Howo-Osada
Powiat: działdowski
Woj.: warmińsko – mazurskie
GK: 6640.1.513.2016

MAPA Z POMIARU POWYKONAWCZEGO

(plac przy stadionie sportowym)

skala 1:500 ark. 7.194.15.06.3.3, 7.194.15.06.3.4,
7.194.15.11.1.1, 7.194.15.11.1.2
układ 2000/7 układ wys. „Kronsztadt’60”

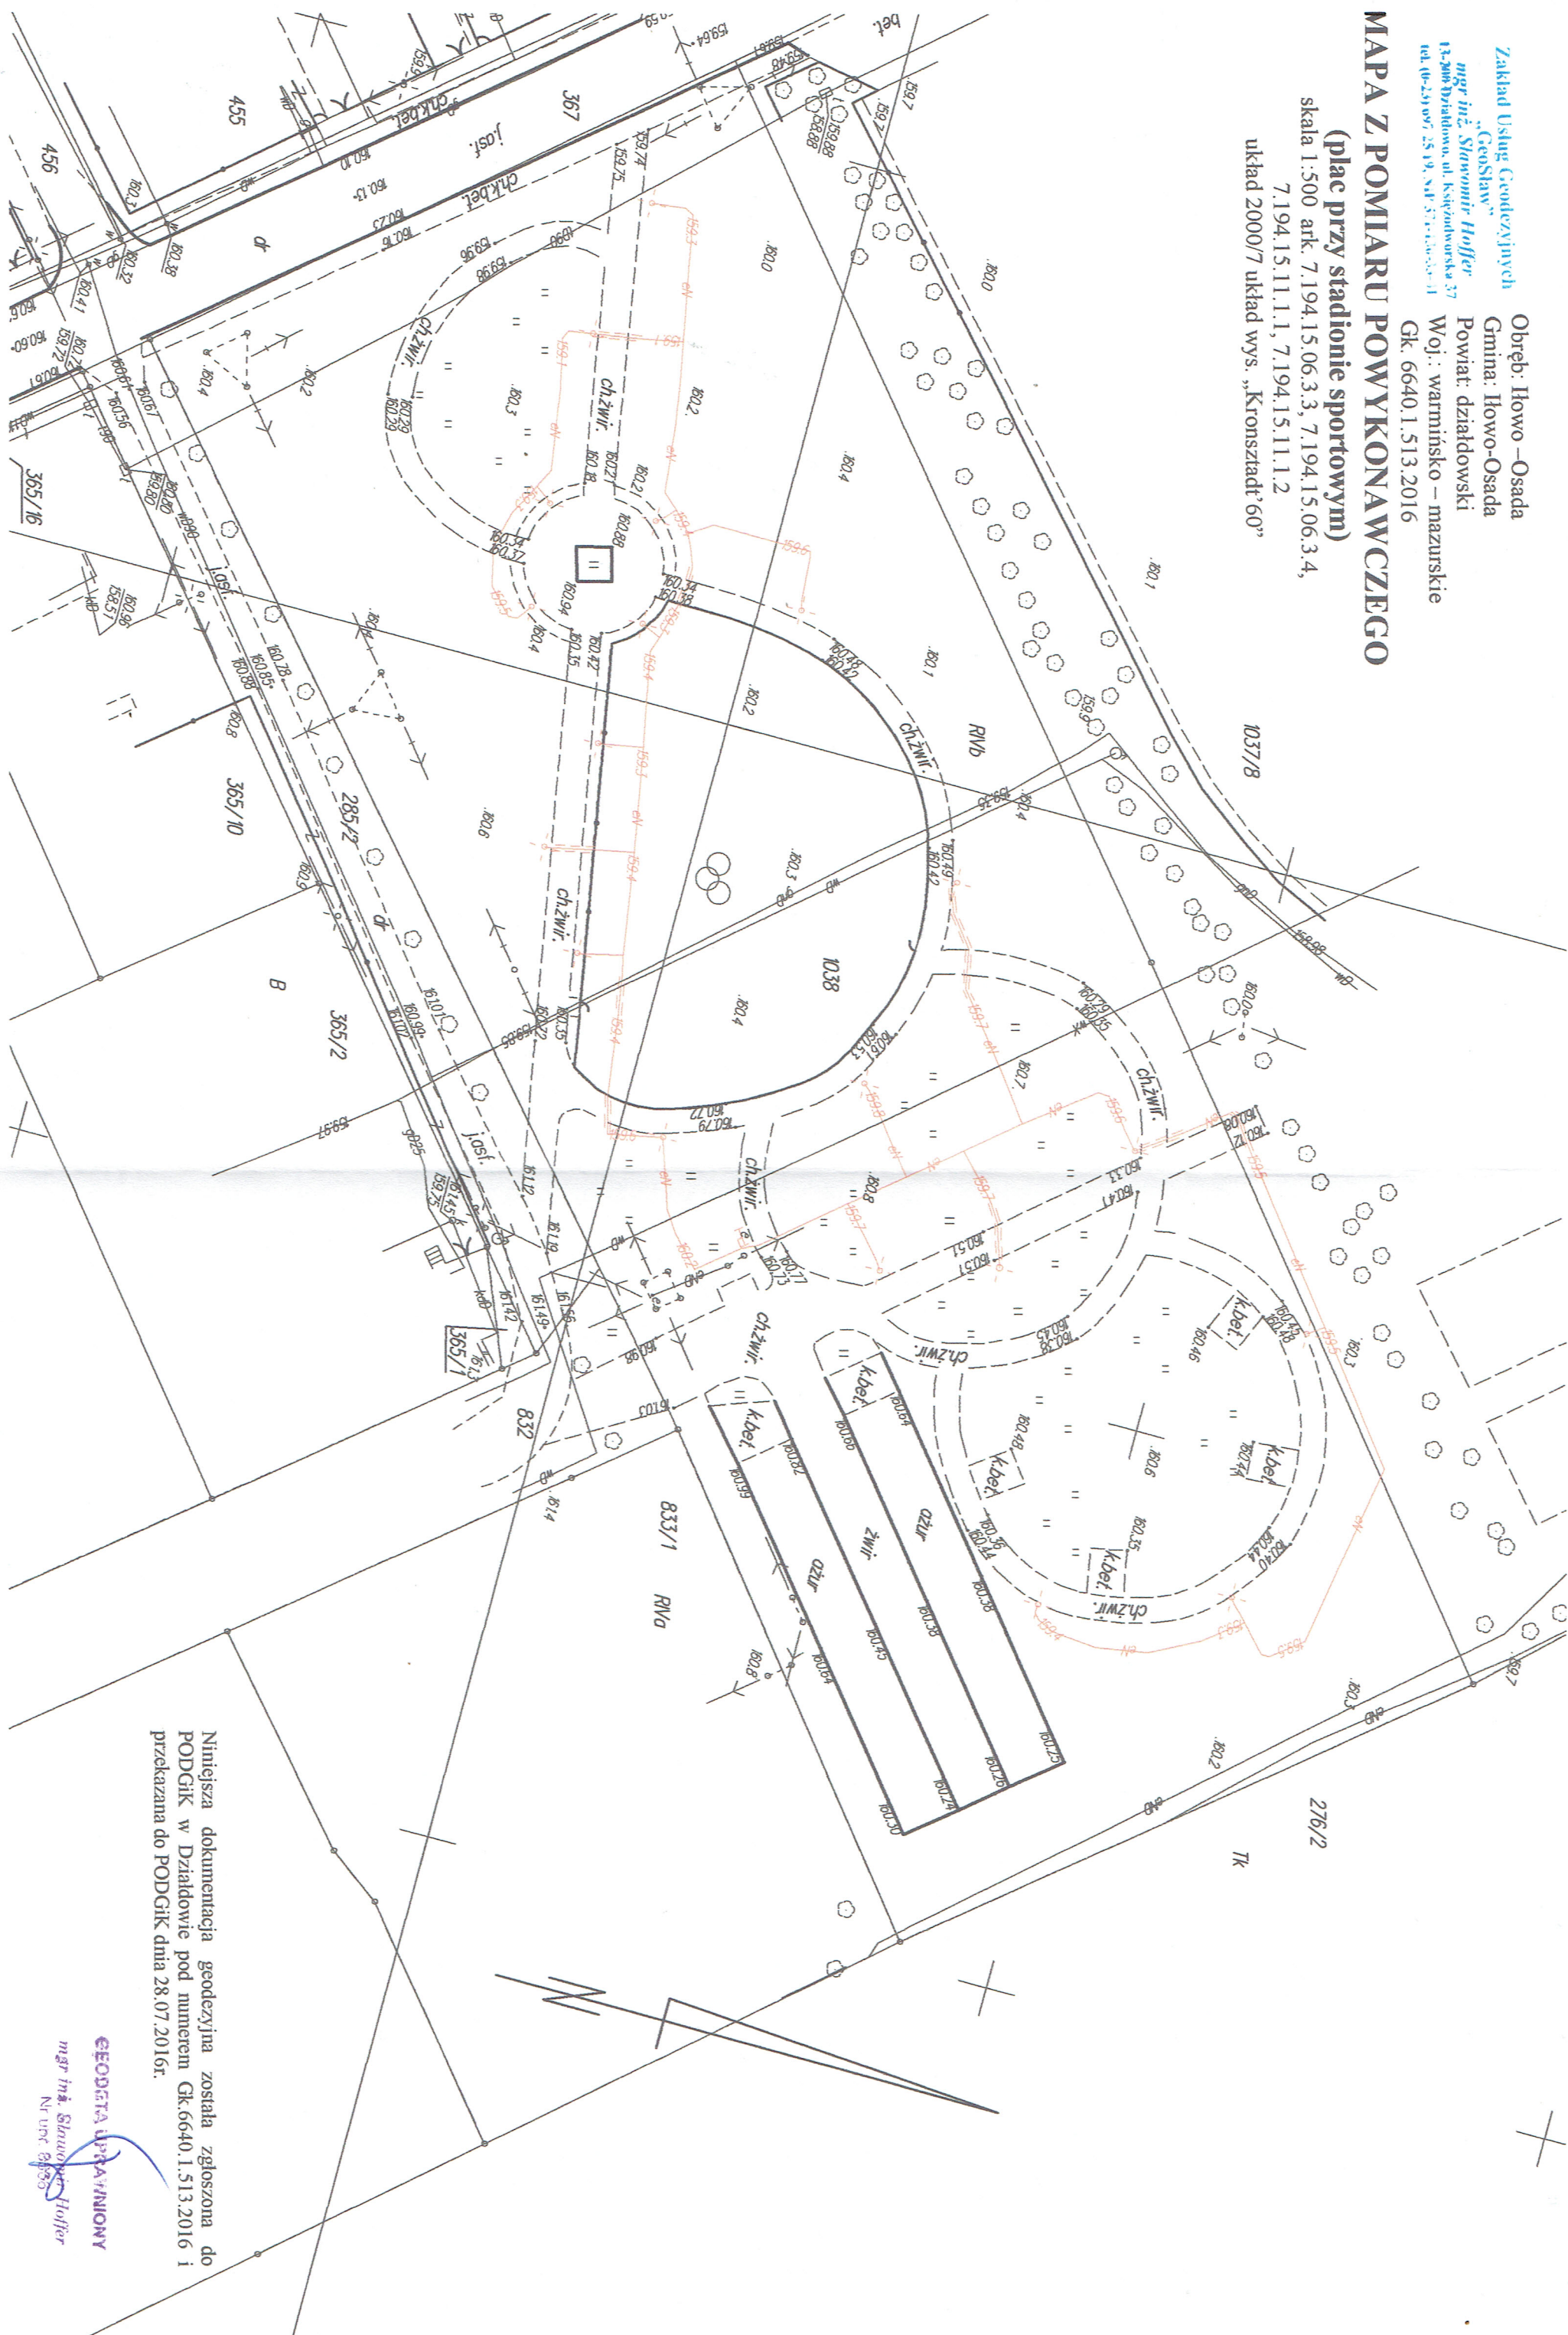

Niniejsza dokumentacja geodezyjna została zgłoszona do
PODGIK w Działdowie pod numerem GK.6640.1.513.2016 i
przekazana do PODGIK dnia 28.07.2016r.

GEODETA UPRAWNIENY
mgr inż. Sławomir Hojfer
Nr upraw. 8853