

PROJEKT ZAGOSPODAROWANIA TERENU ULIC SIENKIEWICZA I WSPÓLNEJ W CHMIELNIKU SKALA 1:500


MAPA SYT.-WYS 1:500
do celów projektowych
Miasto Chmielnik
Ul. Wspólna dz. nr : 1027/1, 1027/2 1027/3
Ul. Sienkiewicza dz. nr 1115
pow. kielecki
ark. mapy zasadniczej
154.131: 1934 A-7,8; B-7,8; C-8; D-6,7,8 E-6,7,8
1943 B-1; C-1; D-1,2; E-1,2,3,4,5,
2421 A1,2,3,4 B1
granice działek przyjęte z ewidencji gruntów
mapa aktualna na dzień 15.08.2008r.
wyk.

USŁUGI GEODEZYJNE I KARTOGRAFICZNE
mgr inż. Franciszek Słowiński
GEODETA L1-1318
nr upr. 12850
25-319 Kielce, ul. Daleka 23/25
NIP 637-128-84-88

OZNACZENIA

- projektowane obrzeże
- oś projektowanych ulic
- projektowany krawężnik granitowy
- istniejące i projektowane linie rozgraniczające
- projektowany wjazd na posesję
- proj. ciek z kostki granitowej 10x10 koloru szarego
- uzupełnienie istniejącego oznakowania pionowego
- drzewa do usunięcia
- dodatkowe wjazdy
- likwidowane wjazdy

Starostwo Powiatowe w Kielcach
Pracownia Biurowa Dokumentacji Geodezyjnej i Kartograficznej
W obszarze oznaczonym kolorem czerwonym...
dokonano aktualizacji treści mapy zasadniczej...
Dokumentary z zakresu uzupelnienia przyjezdy do osiedli...
powiatowego w dniu 19.08.2008r. aktualizacja...
pod nr 2721-87/2008
Przebieg mapy może służyć do celów ewidencyjnych...
Projektowane obrzeża budowlane wymagające pozwolenia na...
budowę, postępowanie i inwentaryzacji powykonawczy...
przez jednostkę uprawnioną do wykonywania prac geodezyjnych...
2008-09-08 Z up. STAROSTY
Kierownik Biurowa Geodezji i Kartografii
mgr inż. Elżbieta Kunowska

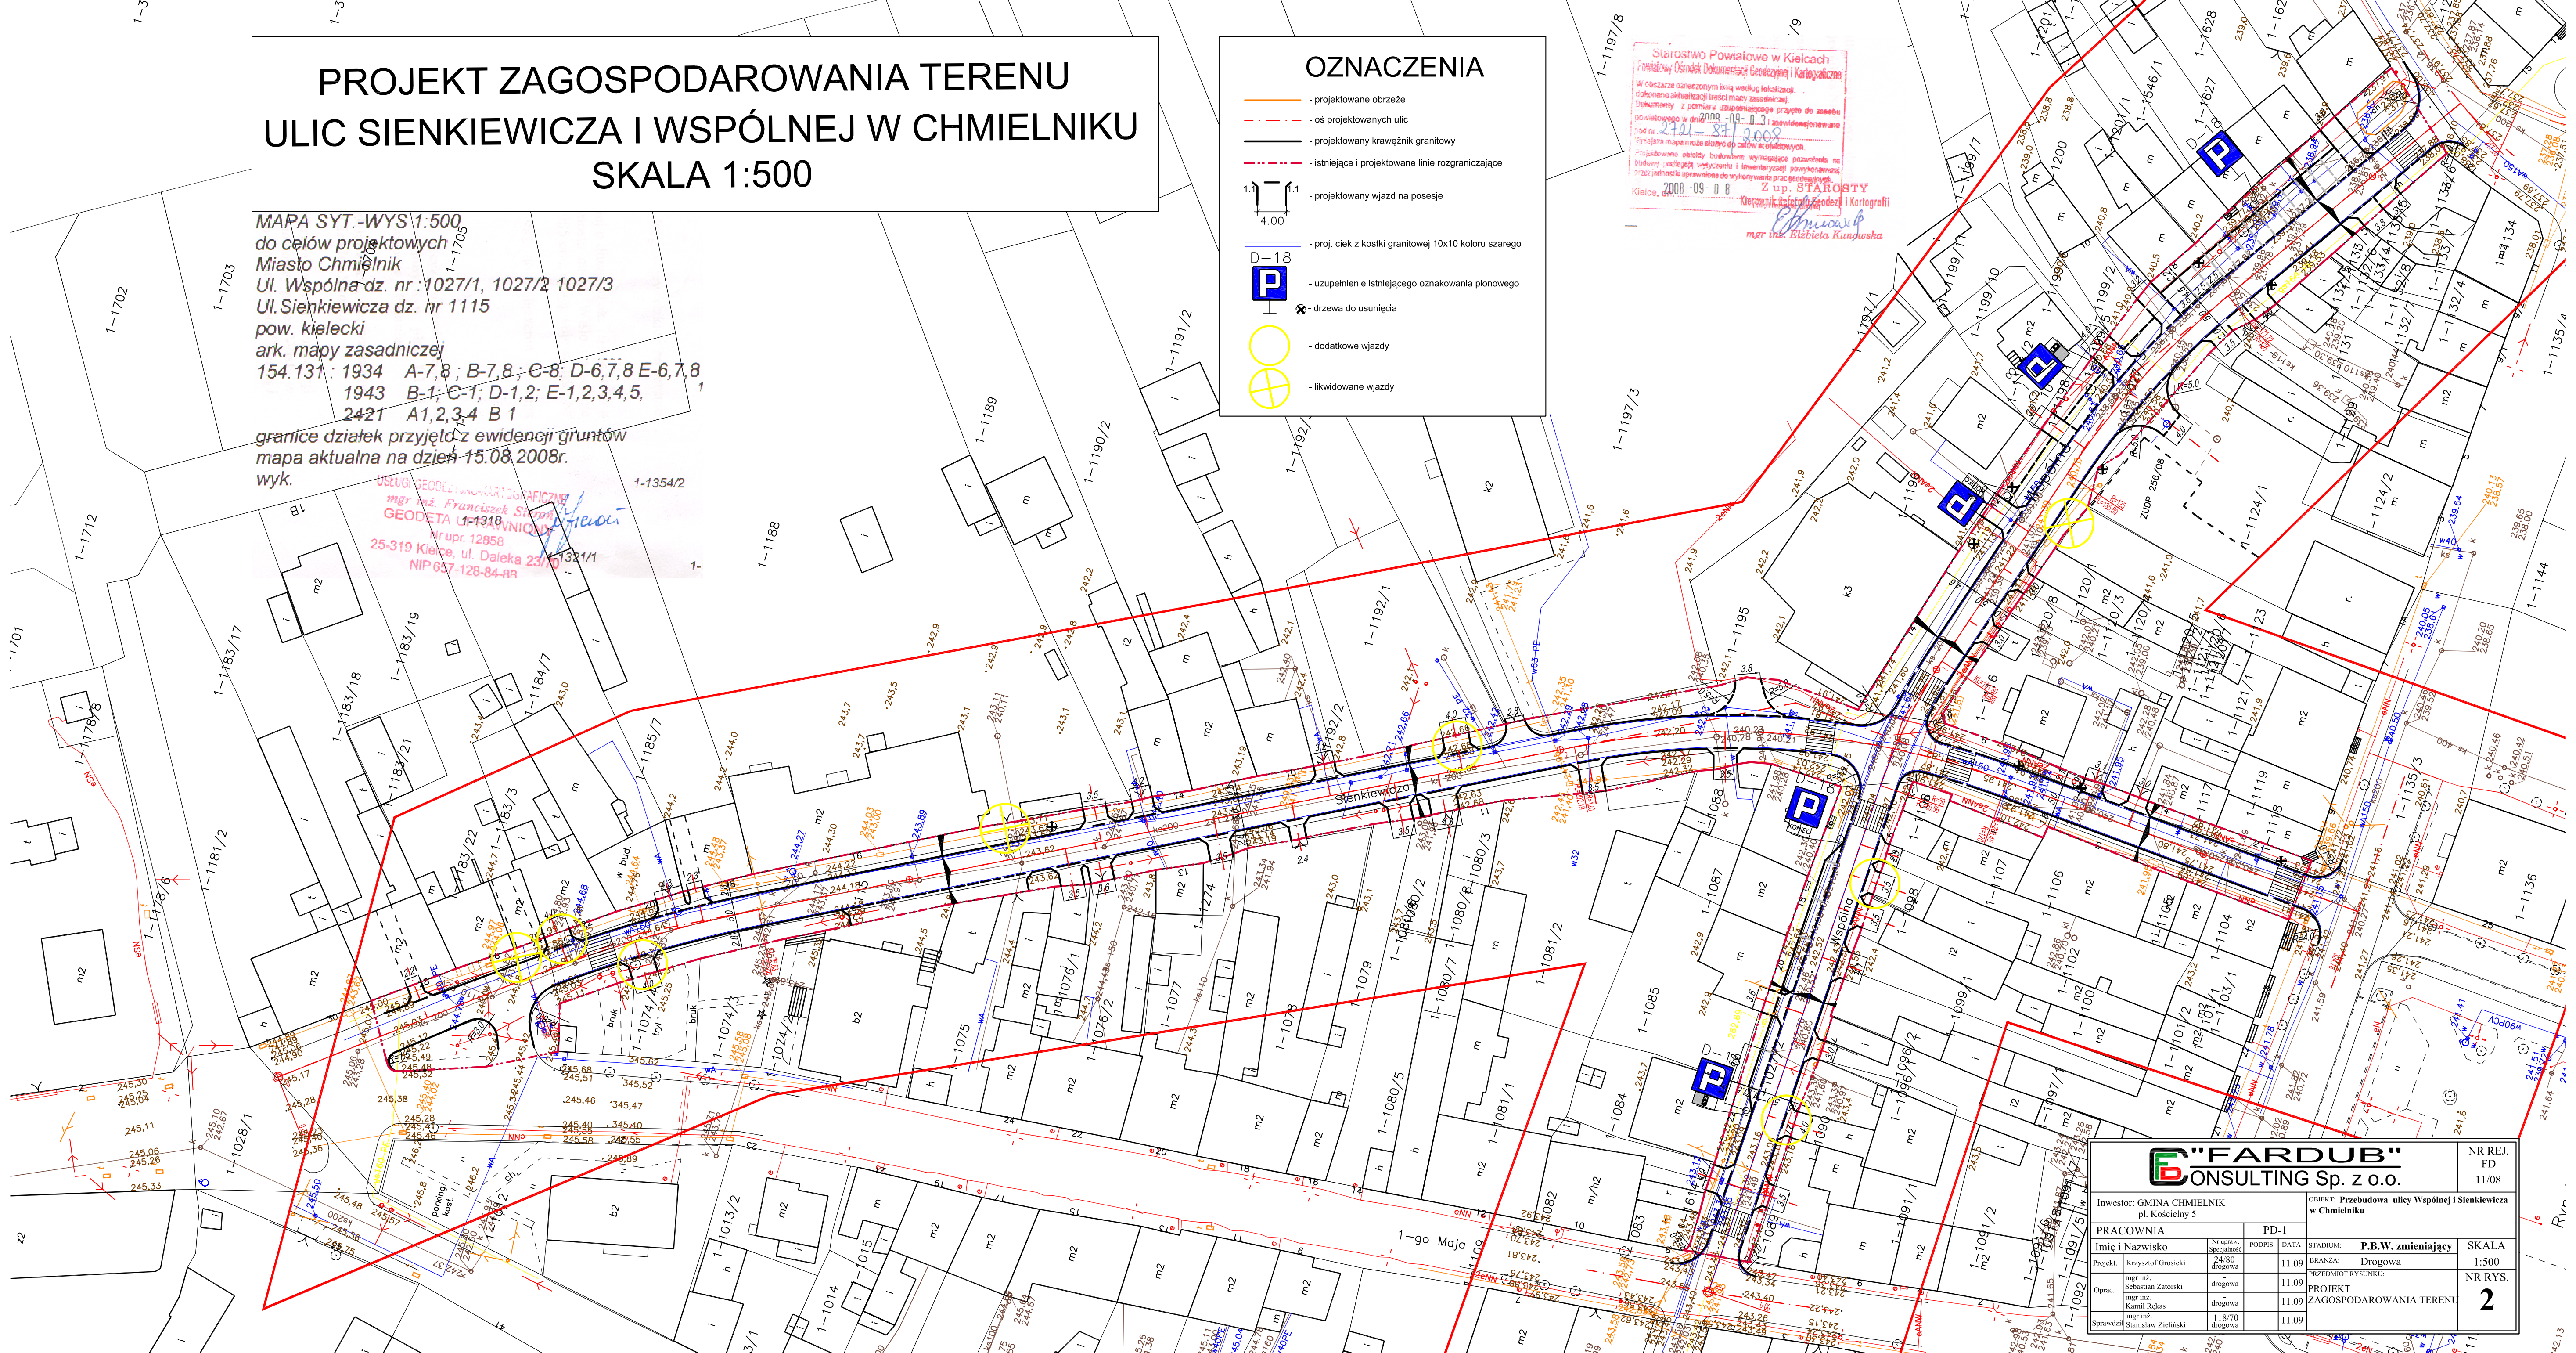

FARDUB CONSULTING Sp. z o.o.		NR REJ. FD 11/08
Inwestor: GMINA CHMIELNIK pl. Kościelny 5		OBJEKT: Przebudowa ulicy Wspólnej i Sienkiewicza w Chmielniku
PRACOWNIA		PD-1
Imię i Nazwisko	nr upraw. specjalności	PODPIS
Projekt: Krzysztof Grosicki	24/80 drogowa	DATA: 11.09
Oprac. mgr inż. Sebastian Zatorski	drogowa	STADIUM: P.B.W. zmieniający
mgr inż. Kamil Rekas	drogowa	BRANŻA: Drogowa
mgr inż. Stanisław Zieliński	118/70 drogowa	PRZEDMIOT RYSUNKU: PROJEKT ZAGOSPODAROWANIA TERENU
		SKALA 1:500 NR RYS. 2