


Przekrój AA z rysunku 334PT/01

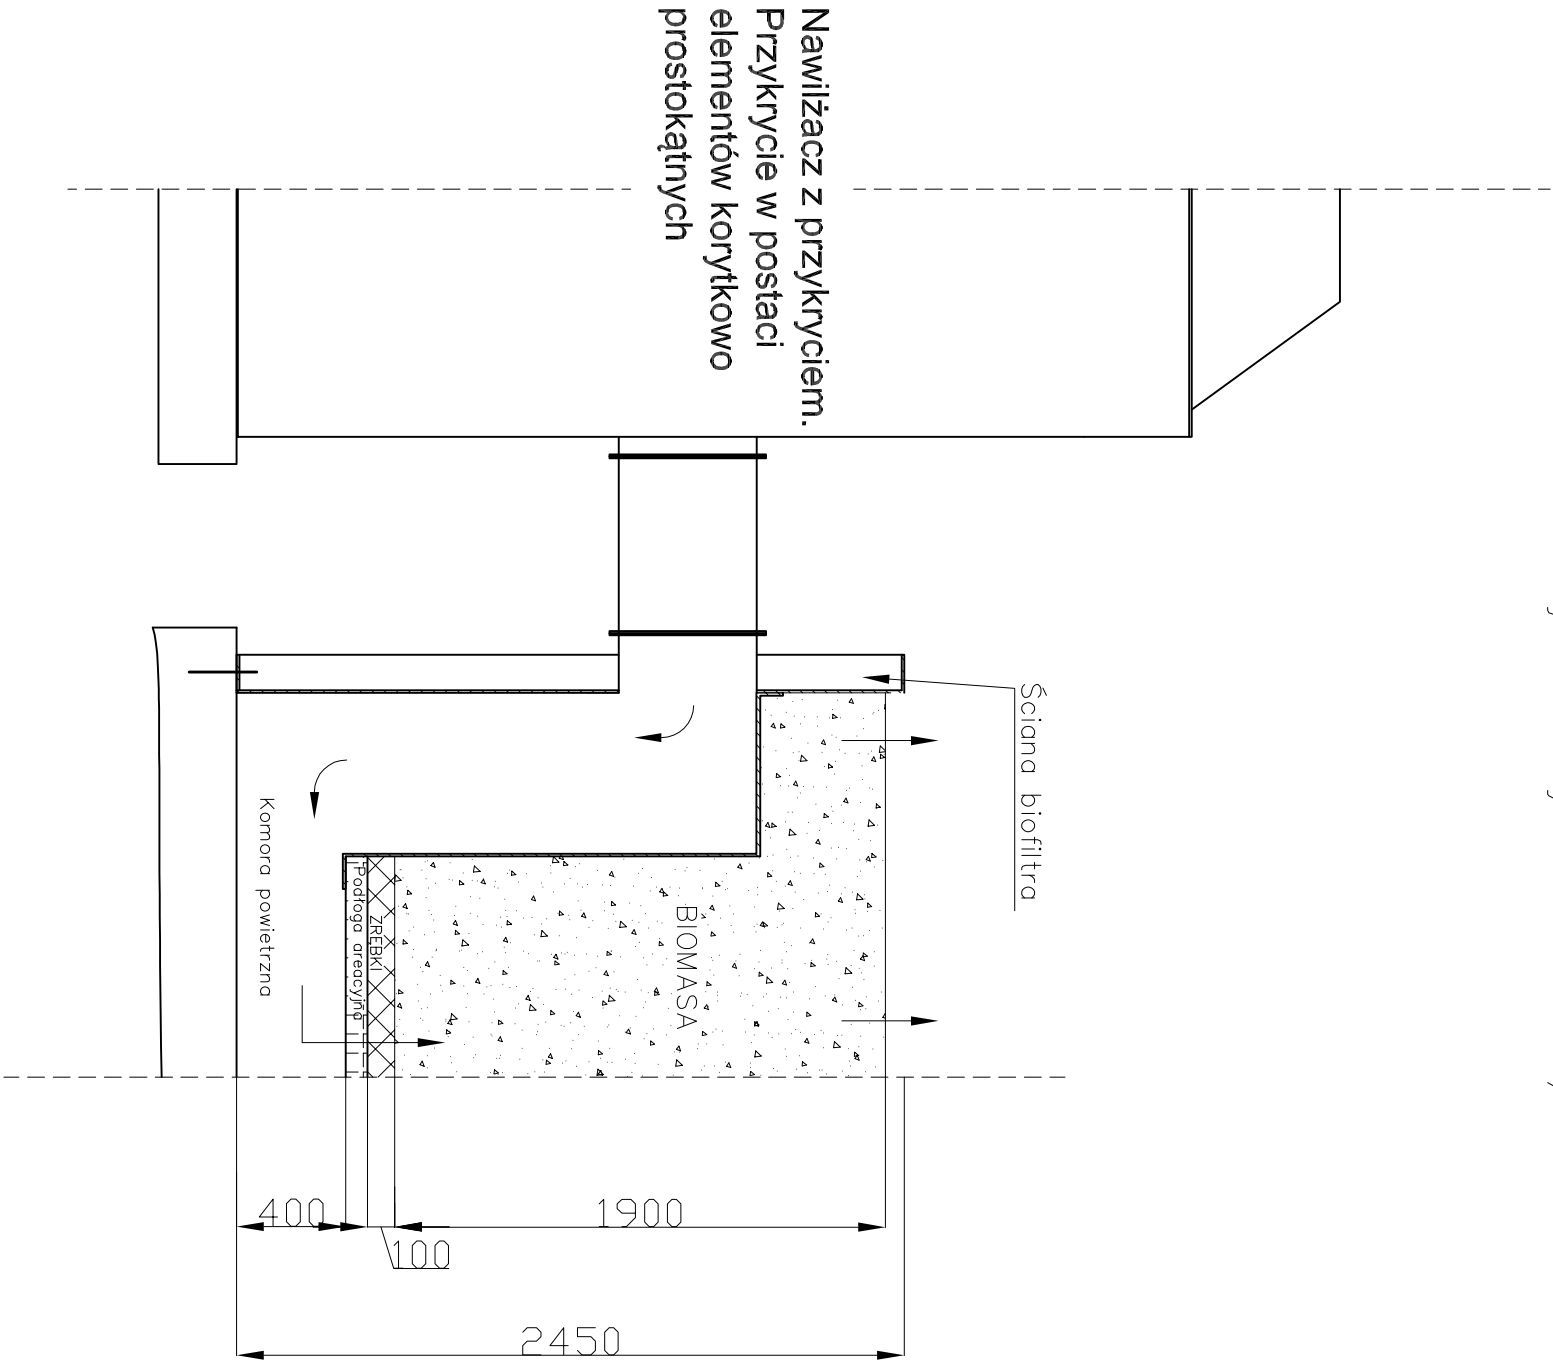

Opracował	17-05-2013	inż. P.Drużba			
Projekt.	17-05-2013	inż. W.Modzelewski			
Zatwierdził	17-05-2013	inż. W.Modzelewski			
Koszty: gmina Ostrów; Biofiltr BIO 21000m3/h					
Przekrój AA z rysunku 334PT/01					
Masa w kg					
Podz.	Podz.	Format	Pow.[m2]	Nr odb.	
—	—	A3			
334PT/04					
Ark. 1					
Il. 1					