


Przekrój BB z rysunku 334PT/01

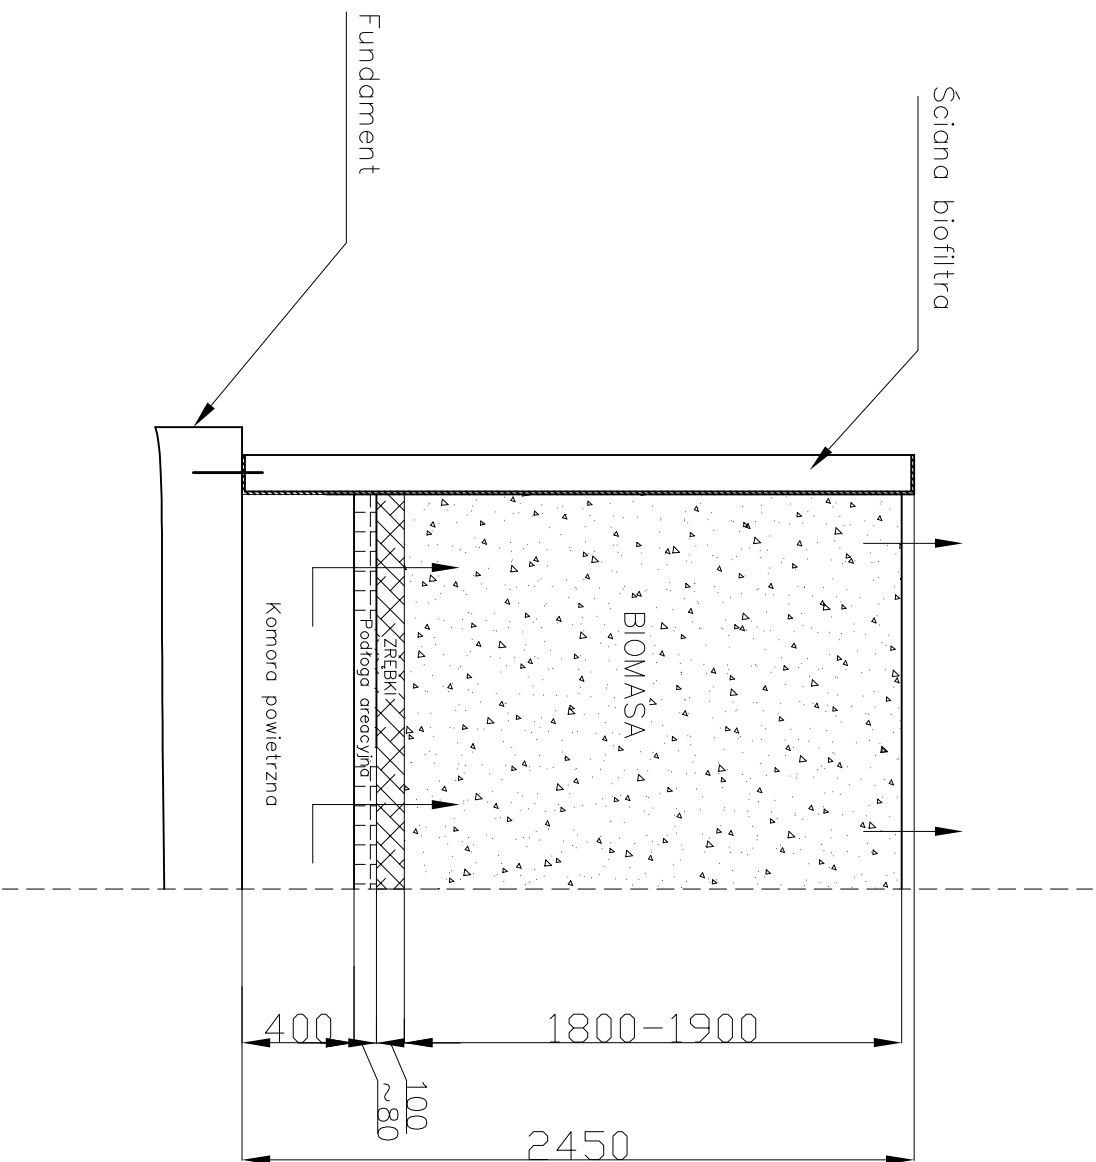

| |
|---|
| Opracował                                    |  | 17-05-2013 |  | inż. P. Drużba      |  | <div>LANINOPOL</div> | |
| Projekt.                                     |  | 17-05-2013 |  | inż. W. Modzelewski | |
| Zatwierdził                                  |  | 17-05-2013 |  | inż. W. Modzelewski | |
| Koszty: gmina Ostrów, Biofiltr BIO 21000m3/h | |
| Przekrój BB z rysunku 334PT/01               |  |            |  |                     |  |                      |  |  |  |  |  | Plik      |  | Zastępuje rys. | |
|  |  |            |  |                     |  |                      |  |  |  |  |  | Symb. zm. | |