


Widok X z rysunku 334PT/01

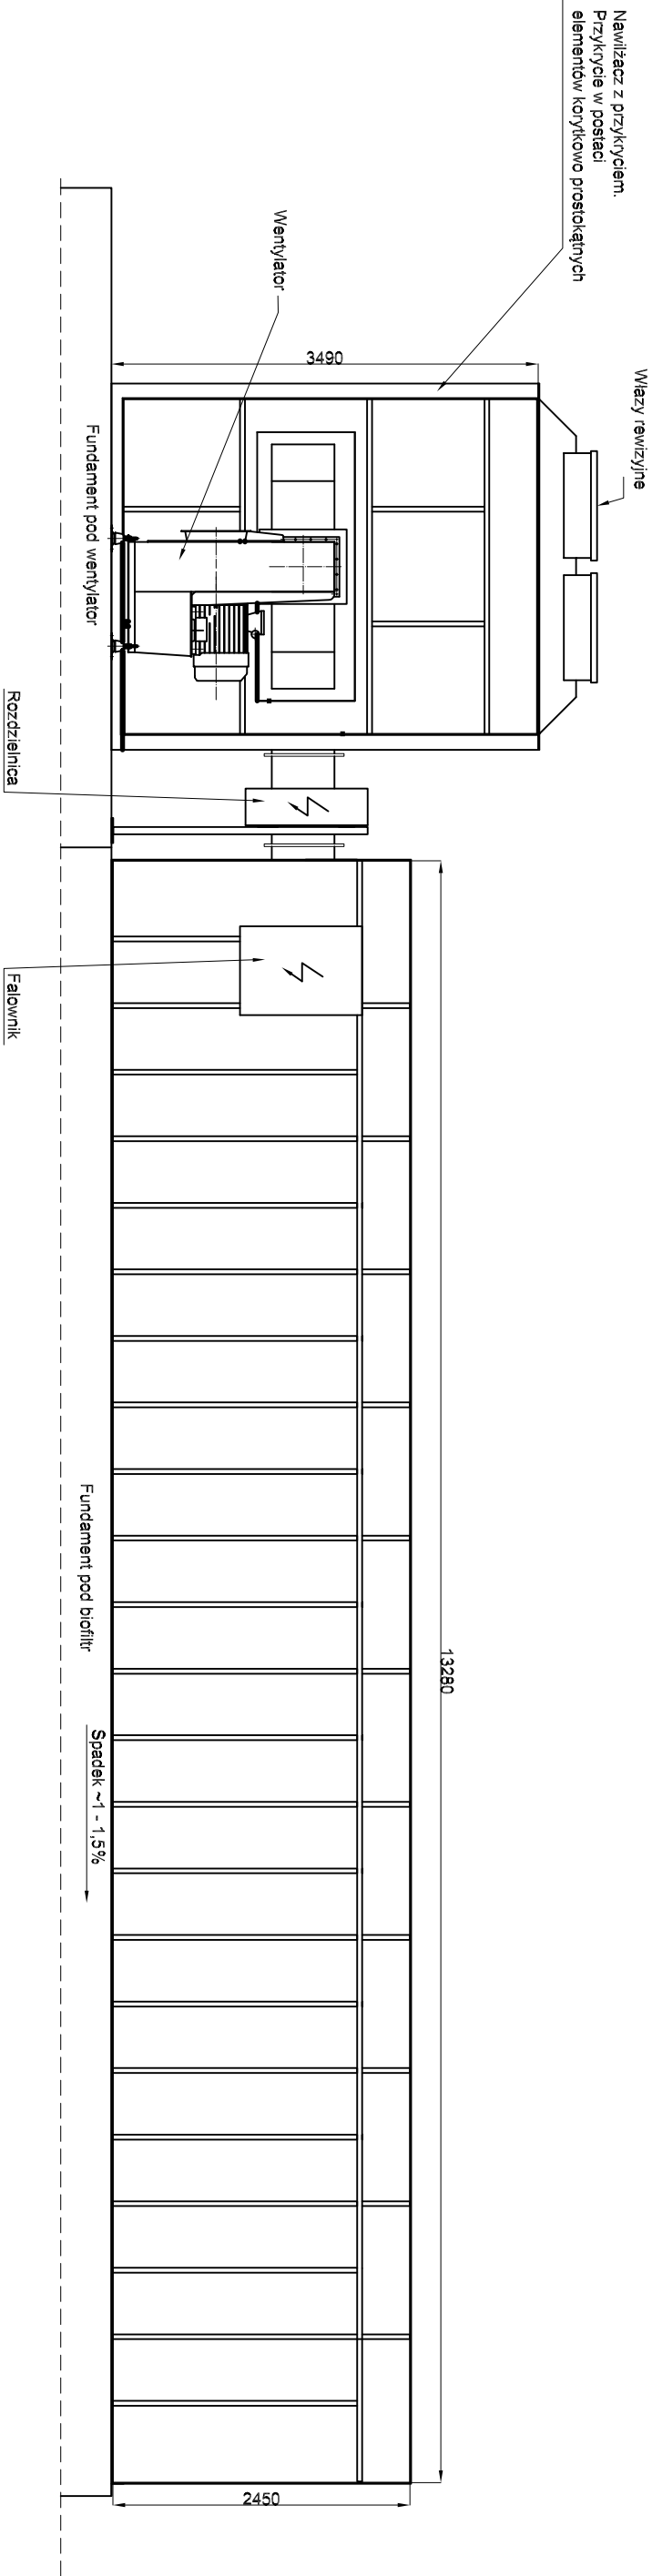

Opracował	17-05-2013	inż. P.Drużba			<div>LAMINOPOL</div> <div>gmina ostrów</div>				
Projekt.	17-05-2013	inż. W.Modzelewski							
Zatwierdził	17-05-2013	inż. W.Modzelewski							
Koszty: gmina Ostrów; Biofiltr BIO 21000m3/h						Plik			
Widok X z rysunku 334PT/01						Zastępuje rys.			
						Symb. zm.			
Masa w kg	Podz.	Format	Pow.[m2]	Nr odb.	334PT/02				
—		A3							
					Ark. il. ark.				
					1 1				