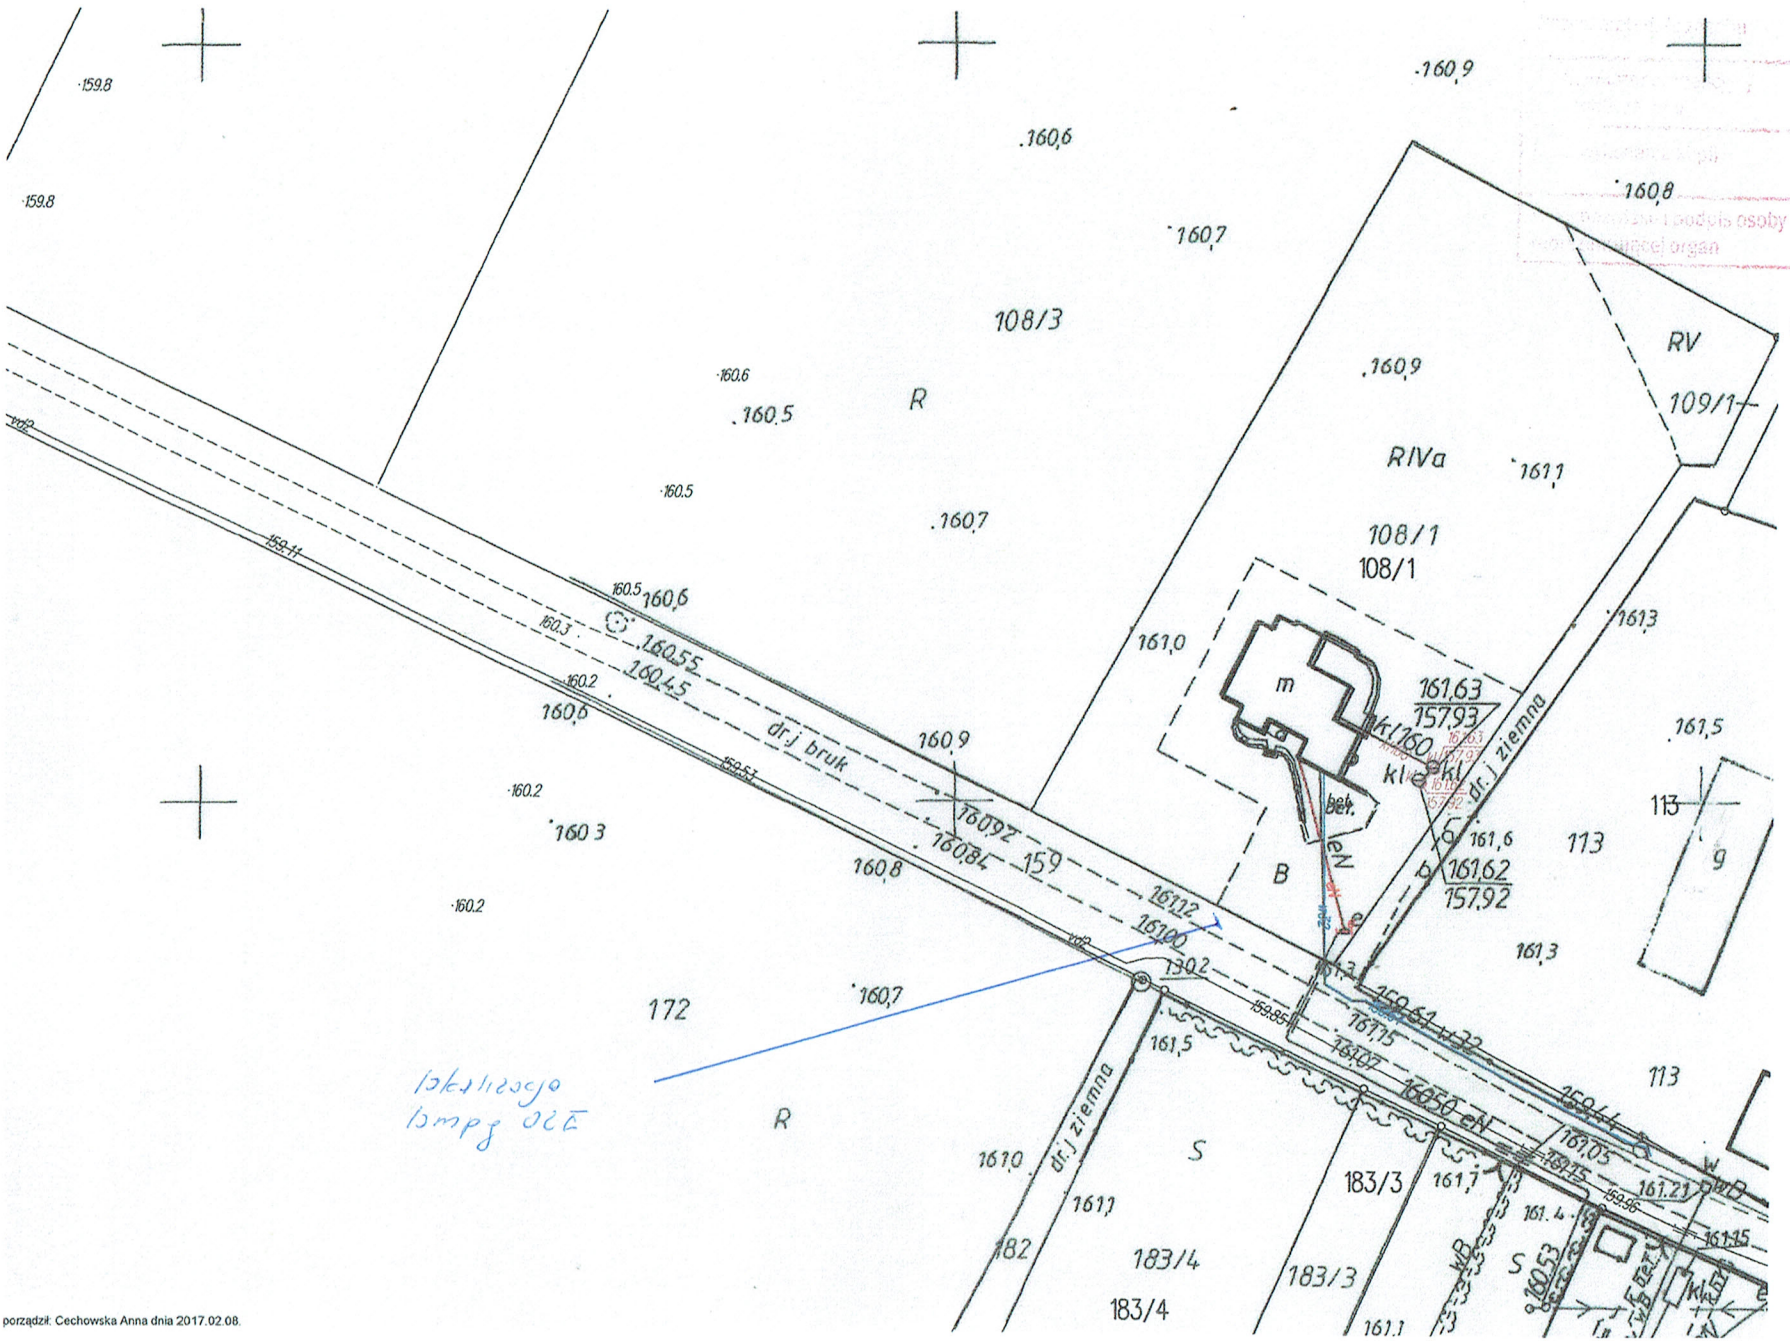

lokalizacja lampy OZE

Poświadcza się zgodność niniejszej kopii z treścią materiału państwowego zasobu geodezyjnego i kartograficznego

Starosta Działdowski

MAPA SYT-WYS

P. 2803.2008.249

08. 02. 2017

Z up. Starosty

inż. Anna Cechowska

Kierownik Powiatowego Ośrodka Dokumentacji Geodezyjnej i Kartograficznej

Mapa nieaktualizowana

Nie może służyć do celów projektowych

Wycinek mapy ~~ewidencyjnej~~ syt - wys ~~zasadniczej~~

skala 1 : 1000

arkusz

obręb Bwolowo

gmina Iłowo-Osada

porządził: Cechowska Anna dnia 2017.02.08.