KERG : 6640.1124.2016

GEO-POM
USŁUGI GEODEZYJNO-KARTOGRAFICZNE
Sławomir Górski
83-400 Kościerzyna, Fingrowa Huta 3/1
NIP: 589-182-09-47, Regon: 220868633
tel. 693 384 064 www.geo-pom.pl

MAPA DO CELÓW PROJEKTOWYCH

SKALA 1:500

woj. : pomorskie
powiat : kościerski
gmina : Kościerzyna
obręb : Lipusz
działka : 134/7, 134/13
sekcja mapy zas. : 6.215.19.21.2.3
6.215.19.21.4.1

ORIENTACJA
skala : 1 : 25 000

Układ odniesienia :
poziomy : 2000
pionowy : Kronsztadt 86

Mapa aktualna pod względem syt-wys i uzbrojenia terenu na dzień 11.05.2016r.

zakres opracowania — — — —

Właściciel, władający, inwestor, są prawnie zobowiązani do ochrony znaków geodezyjnych na terenie inwestycji budowlanej (nieruchomości), art.15, pkt 3 Ustawy z dnia 17.05.1989r. Prawo geodezyjne i kartograficzne (Dz. U. z dnia 2014r. Nr 0, poz. 697 z późn. zm.). Przed przystąpieniem do prac projektowych należy na niniejszy podkład mapowy nanieść urządzenia techniczne podziemne i naziemne projektowane i uzgodnione w ZUDP w Starostwie Powiatowym w Kościerzynie. Niniejsza mapa może służyć do celów projektowych. Projektowane obiekty budowlane wymagające pozwolenia na budowę podlegają wytyczeniu i inwentaryzacji powykonawczej jednostkom uprawnionym do wykonywania prac geodezyjnych.

Uwaga :
Nie wyklucza się istnienia innych nie wskazanych na niniejszej mapie urządzeń podziemnych nie zgłoszonych do inwentaryzacji.
W zakresie opracowania mapy nie występują projektowane i uzgodnione w ZUDP Kościerzyna urządzenia techniczne.
Na mapie do celów projektowych nie wykonywano badania obciążeń służebnościami gruntowymi.

Sporządził, dn. 11.05.2016
GEODETA
inż. Sławomir Górski


Poświadcza się, że niniejszy dokument został opracowany w wyniku prac geodezyjnych i kartograficznych, których rezultaty zawiera operat techniczny wpisany do ewidencji materiałów państwowego zasobu geodezyjnego i kartograficznego

Organ prowadzący państwowy zasób geodezyjny i kartograficzny	Starosta Kościerski
Identyfikator ewidencyjny materiału zasobu - operatu technicznego	P.2206.2016.982
Data wpisania operatu technicznego do ewidencji materiałów zasobu	01.06.2016
Imię, nazwisko i podpis osoby reprezentującej organ	z up. STAROSTY Joanna Brązowska Geodeta Powiatowy

Uzgadniam w zakresie budowy sieci wodociągowej i sieci kanalizacji sanitarnej wraz z przyłączami na działkach nr: 135, 134/7, 134/13, 134/15, 134/12, 134/11, 134/6, 134/5 obręb Lipusz.
Z up. WÓJTA GMINY
Marek Klasa
ZCA WÓJTA GMINY
Lipusz, dnia 17.06.2016r.

GMINA LIPUSZ
ul. Wybickiego 27
83-424 Lipusz
NIP 591-15-68-529, Regon 191675221

Uwaga

Odcinek kanalizacji sanitarnej w zagłębieniu drogi, w którym brakuje wymaganego przykrycia tj.1,2m do wierzchu rury należy ją ocieplić warstwą żużlu lub keramzytu o grubości warstwy 30cm nad rurą.

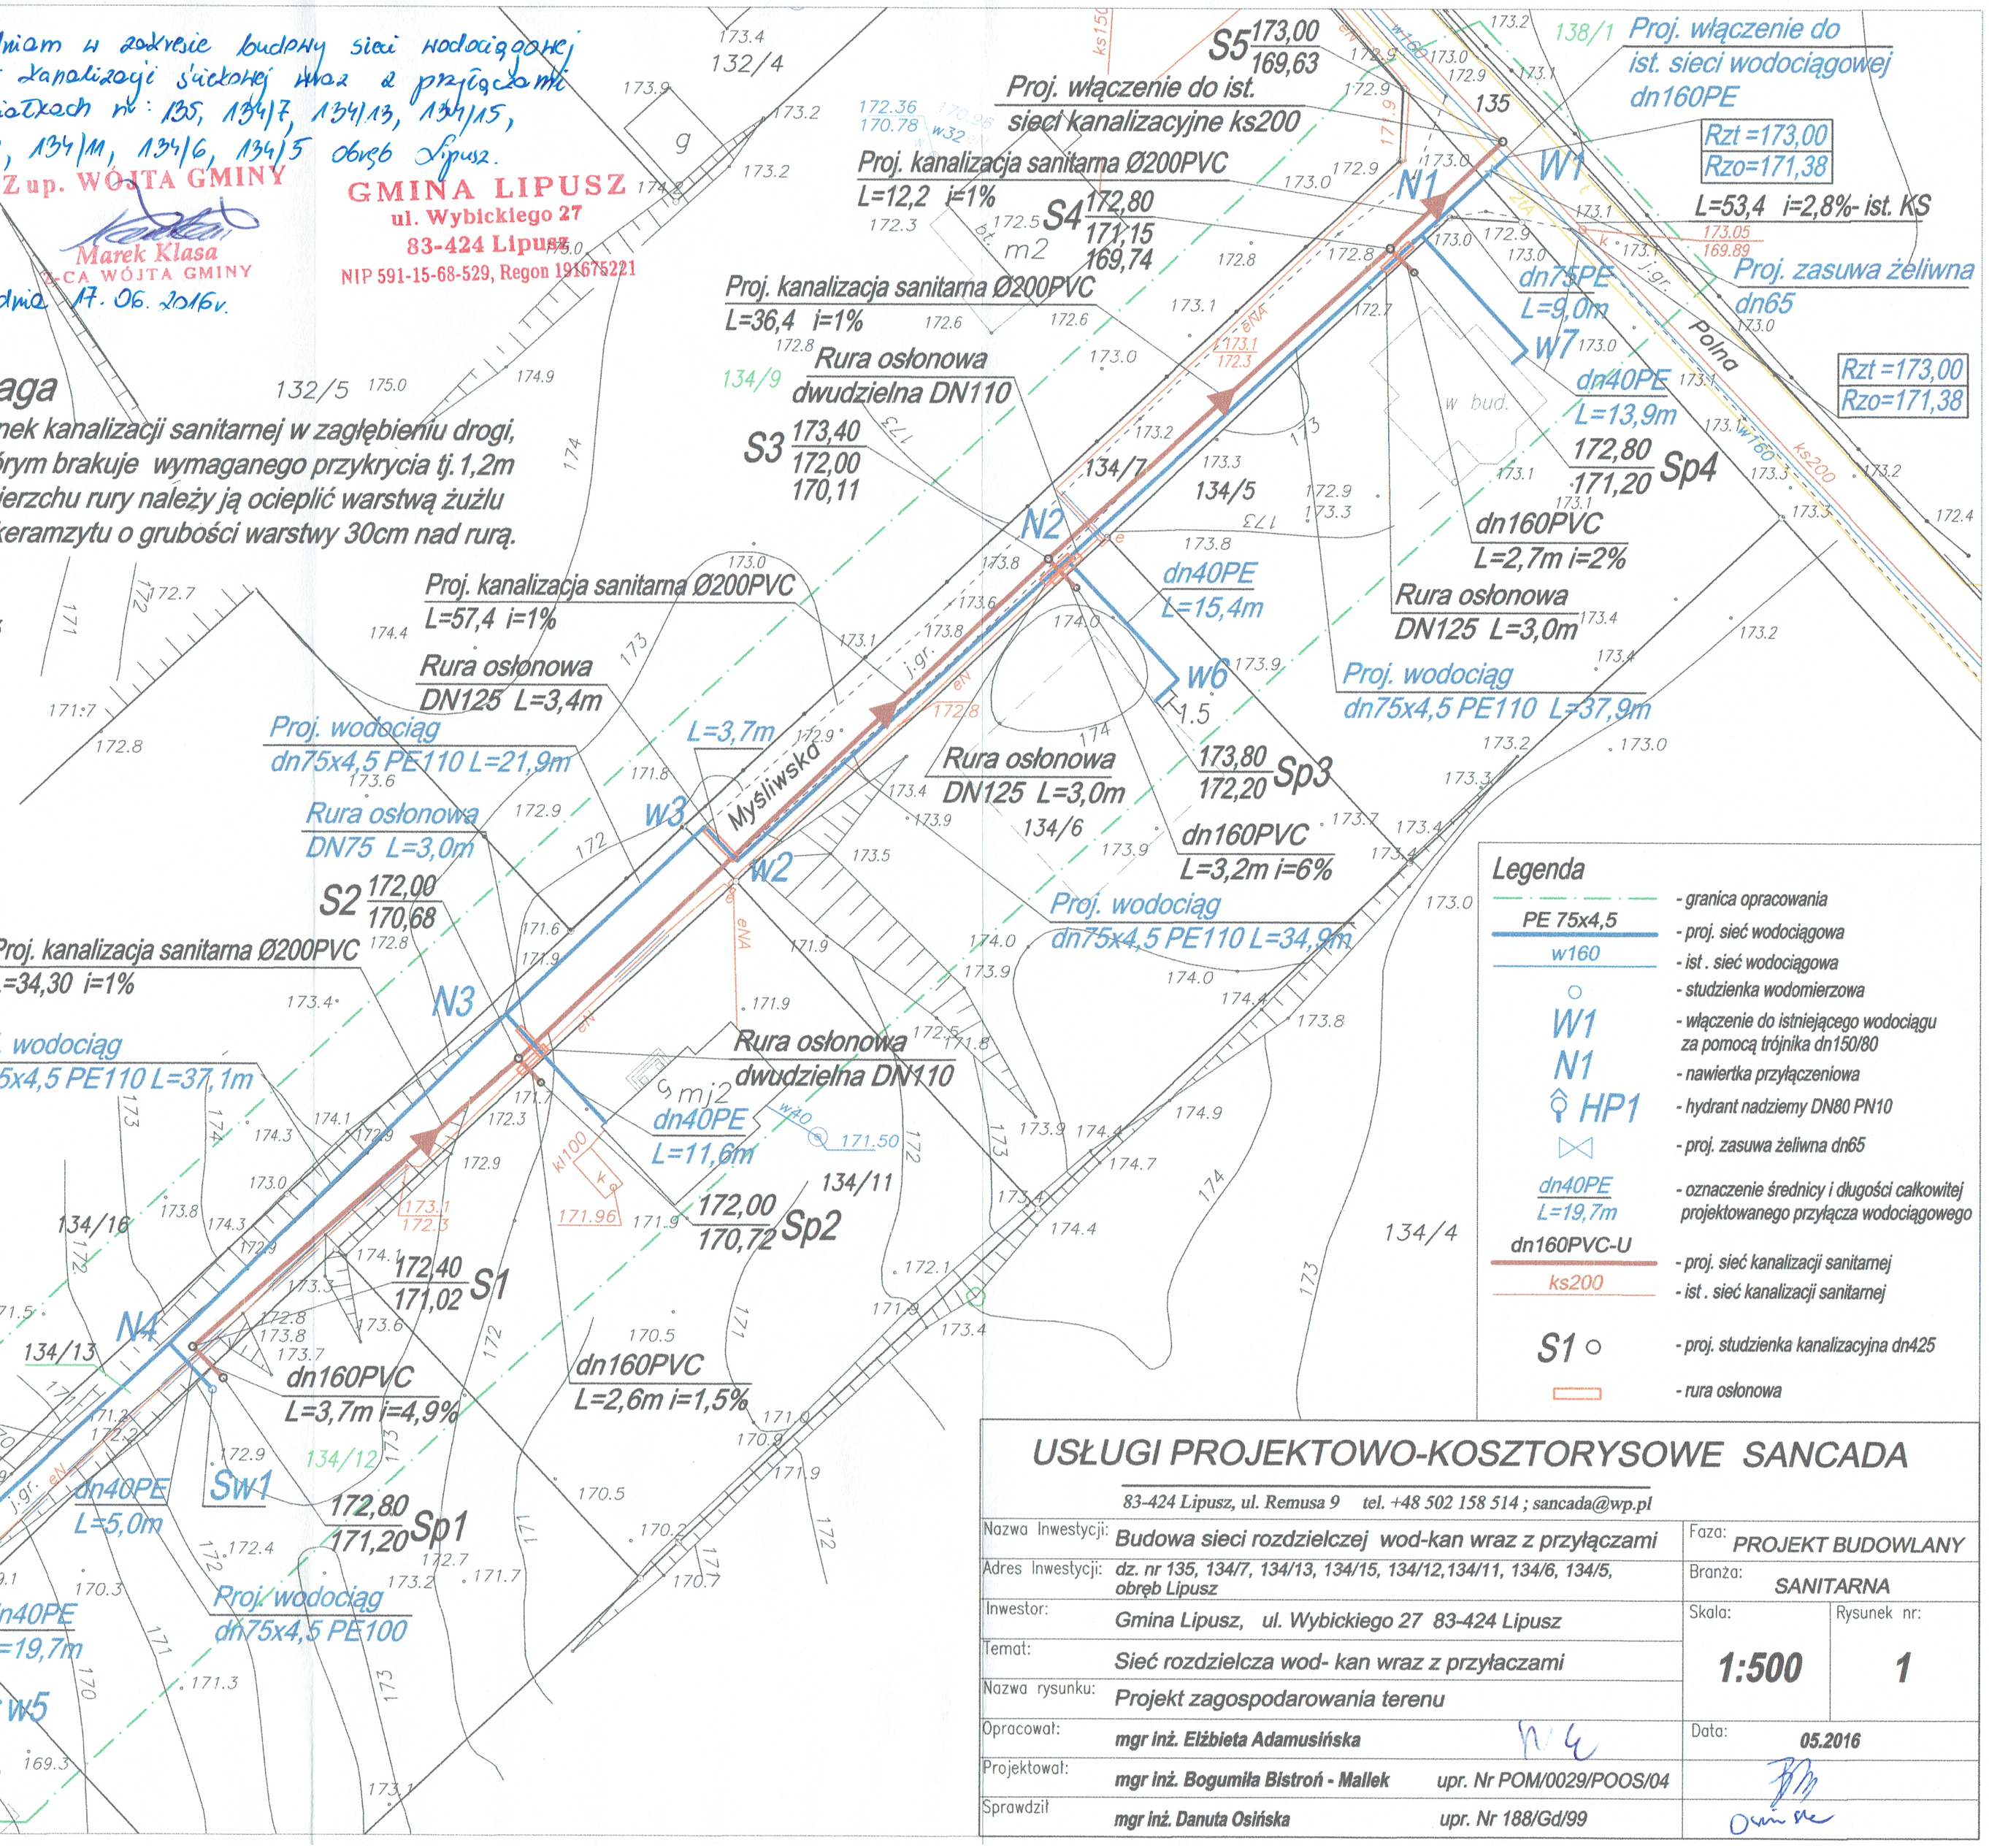

Legenda

— · — · —	- granica opracowania
PE 75x4,5	- proj. sieć wodociągowa
w160	- ist. sieć wodociągowa
○	- studzienka wodomierzowa
W1	- włączenie do istniejącego wodociągu za pomocą trójnika dn150/80
N1	- nawiertka przyłączeniowa
HP1	- hydrant nadziemy DN80 PN10
⋈	- proj. zasuwa żeliwna dn65
dn40PE L=19,7m	- oznaczenie średnicy i długości całkowitej projektowanego przyłącza wodociągowego
dn160PVC-U	- proj. sieć kanalizacji sanitarnej
ks200	- ist. sieć kanalizacji sanitarnej
S1 ○	- proj. studzienka kanalizacyjna dn425
▭	- rura osłonowa

USŁUGI PROJEKTOWO-KOSZTORYSOWE SANCADA

83-424 Lipusz, ul. Remusa 9 tel. +48 502 158 514 ; sancada@wp.pl

Nazwa Inwestycji:	Budowa sieci rozdzielczej wod-kan wraz z przyłączami	Faza:	PROJEKT BUDOWLANY
Adres Inwestycji:	dz. nr 135, 134/7, 134/13, 134/15, 134/12,134/11, 134/6, 134/5, obręb Lipusz	Branża:	SANITARNA
Inwestor:	Gmina Lipusz, ul. Wybickiego 27 83-424 Lipusz	Skala: 1:500	Rysunek nr: 1
Temat:	Sieć rozdzielcza wod- kan wraz z przyłaczami		
Nazwa rysunku:	Projekt zagospodarowania terenu		
Opracował:	mgr inż. Elżbieta Adamusińska	Data:	05.2016
Projektował:	mgr inż. Bogumiła Bistroń - Mallek upr. Nr POM/0029/POOS/04		
Sprawdził	mgr inż. Danuta Osińska upr. Nr 188/Gd/99		