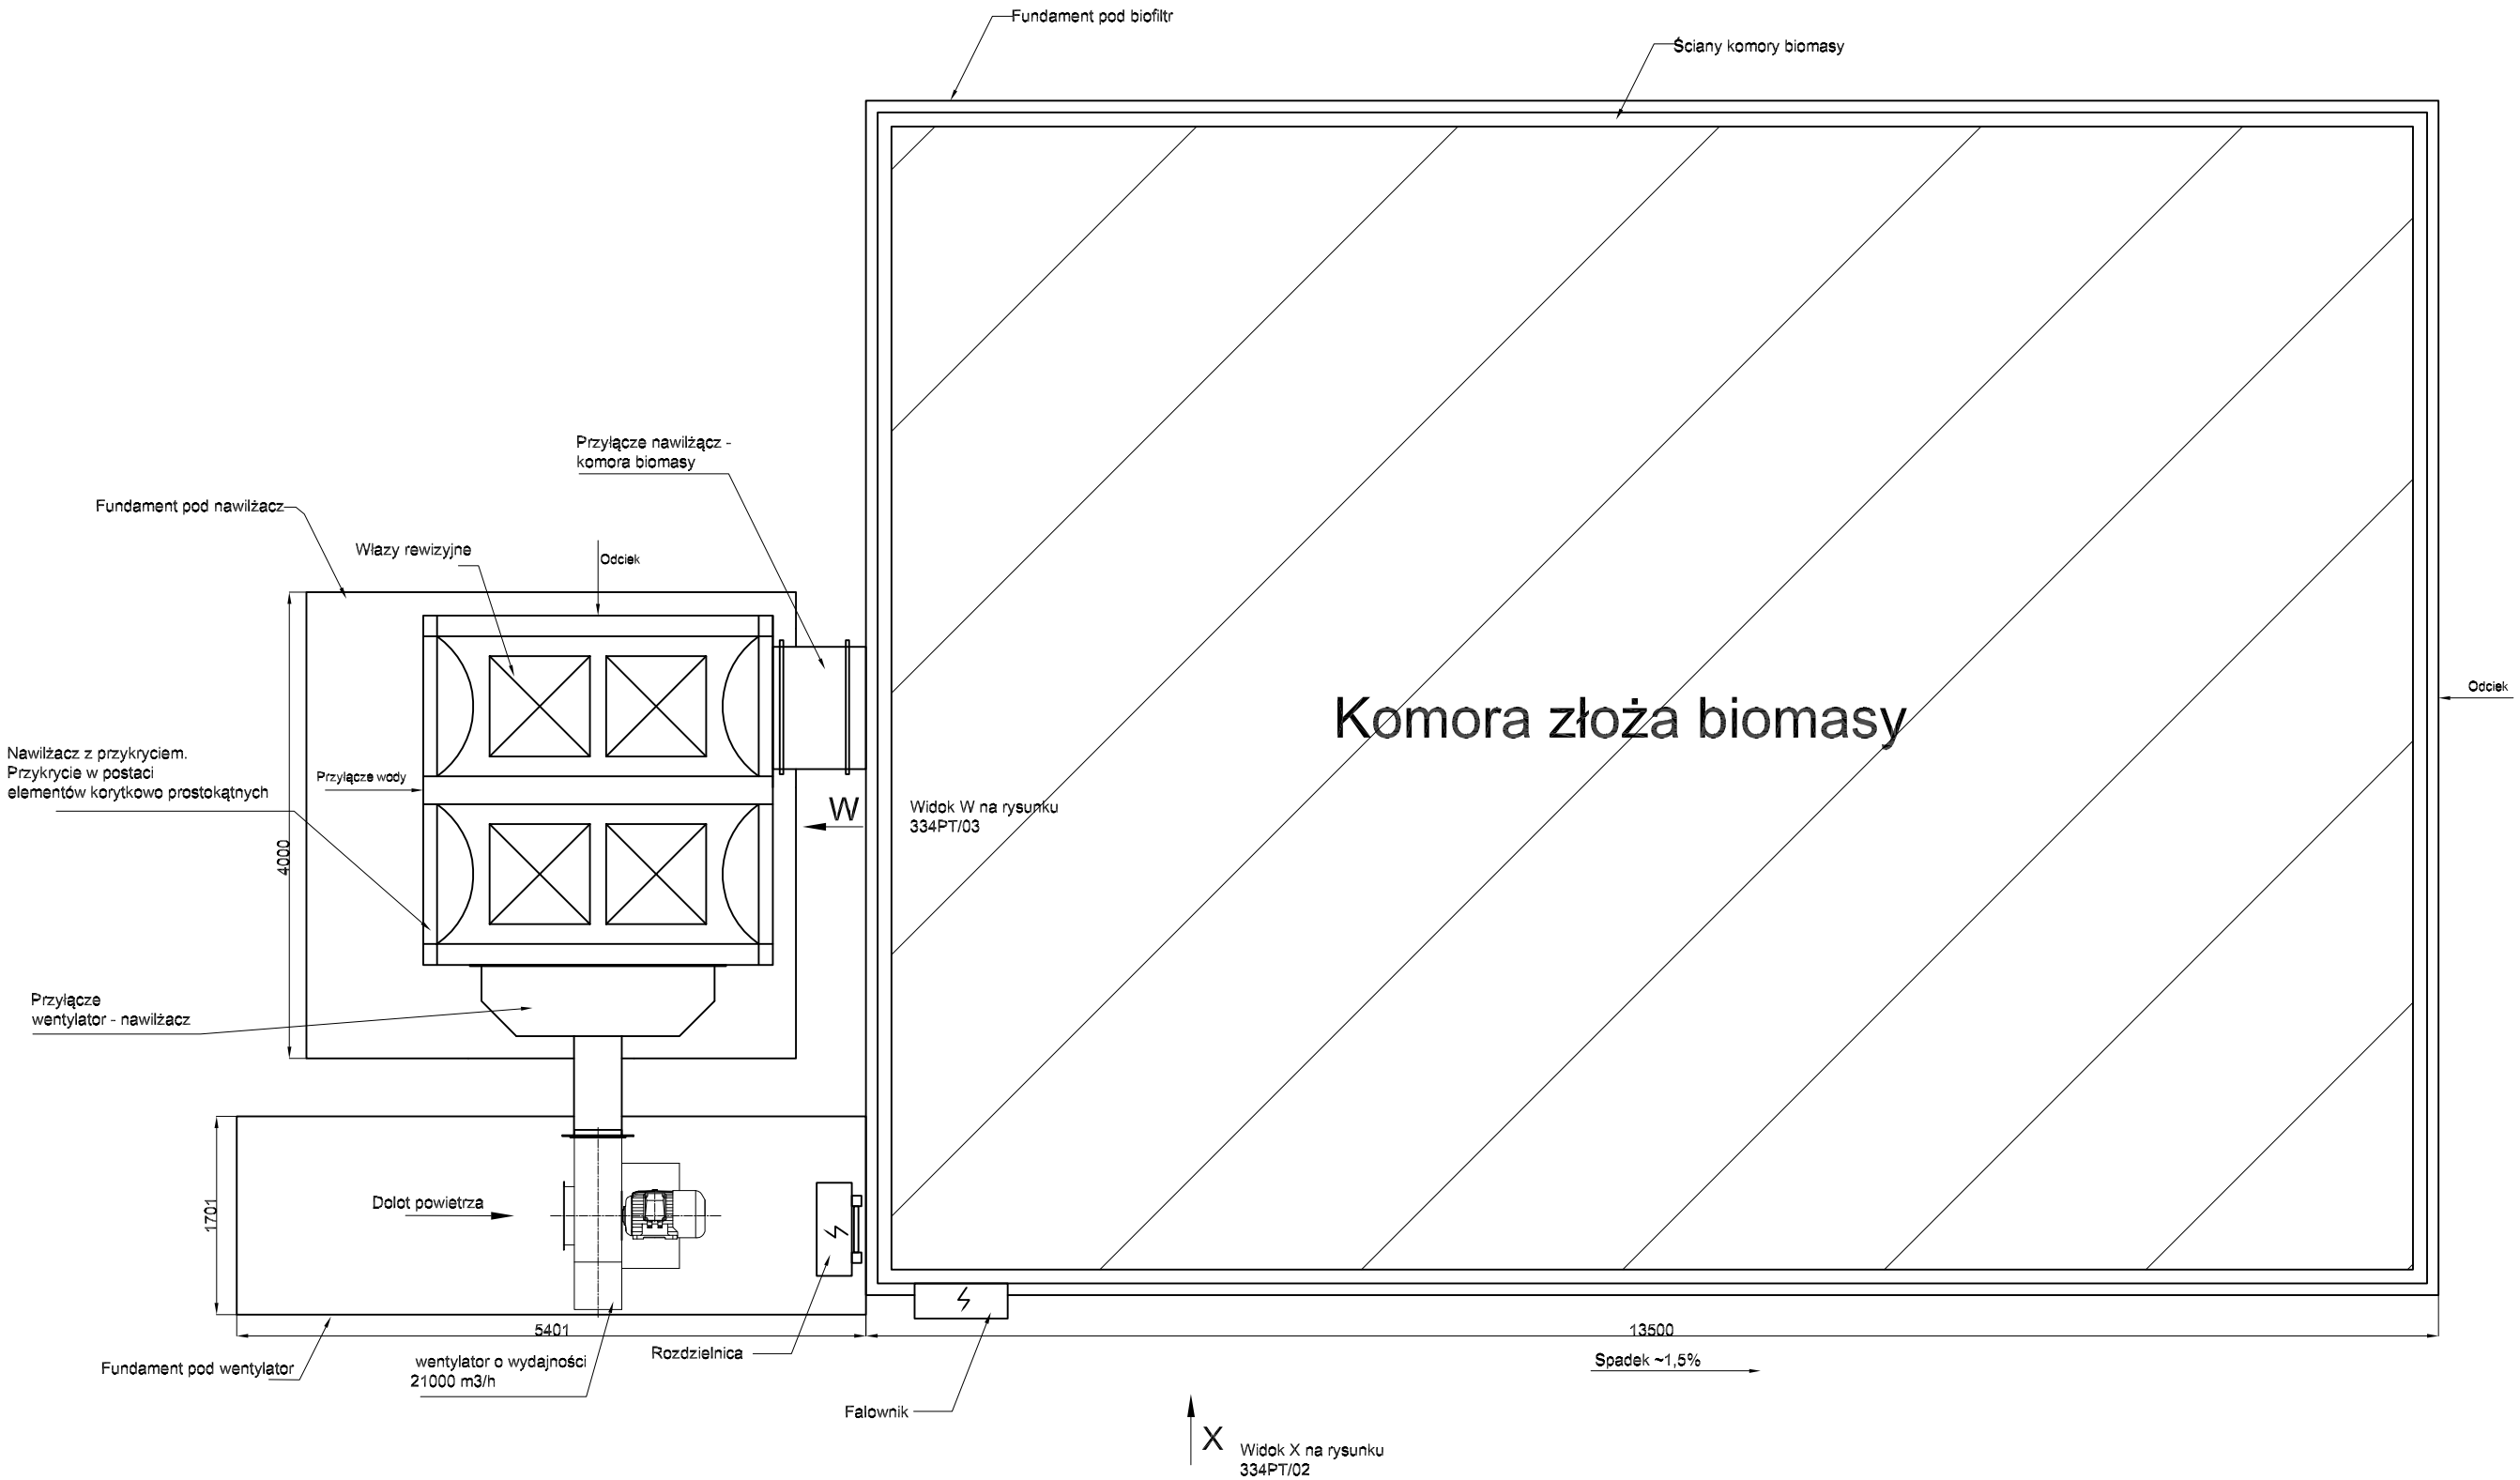

Opracował	17-05-2013	inż. P.Drużba	
Projekt.	17-05-2013	inż. W.Modzelewski	
Zatwierdził	17-05-2013	inż. W.Modzelewski	

LAMINOPOL Spółka z o.o.

Kozodrza; gmina Ostrów; Biofiltr BIO 21000m3/h

Widok z góry na biofiltr

Plik

Zastepuje rys.

Symb. zm.

Masa w kg	Podz.	Format	Pow.[m2]	Nr odb.		Ark.	Il. ark.
	–	A3			334PT/01	1	1